VUE LONGITUDINALE

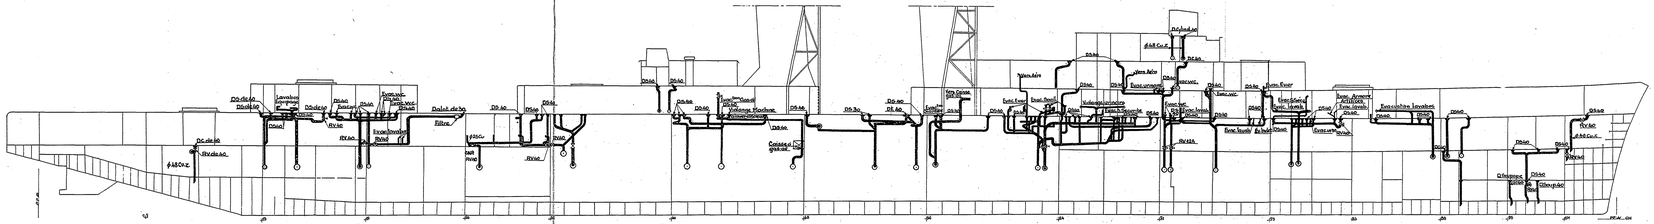

PONT PRINCIPAL

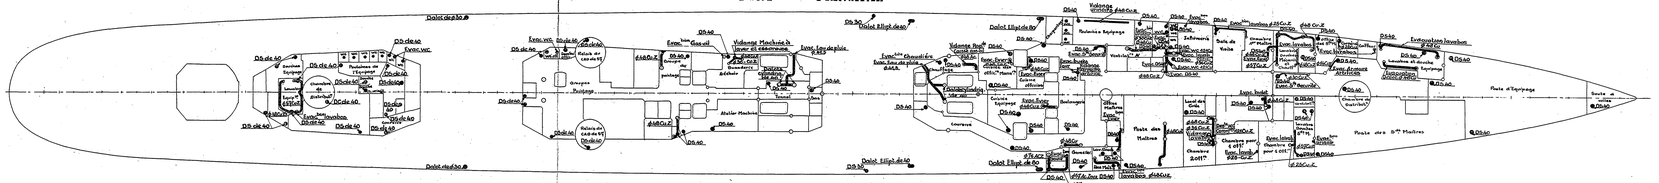

PONT DES LOGEMENTS

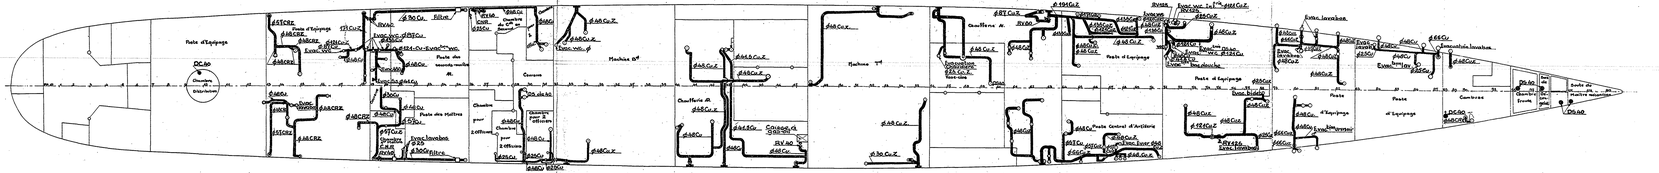

COUPE A LA FLOTTAISON

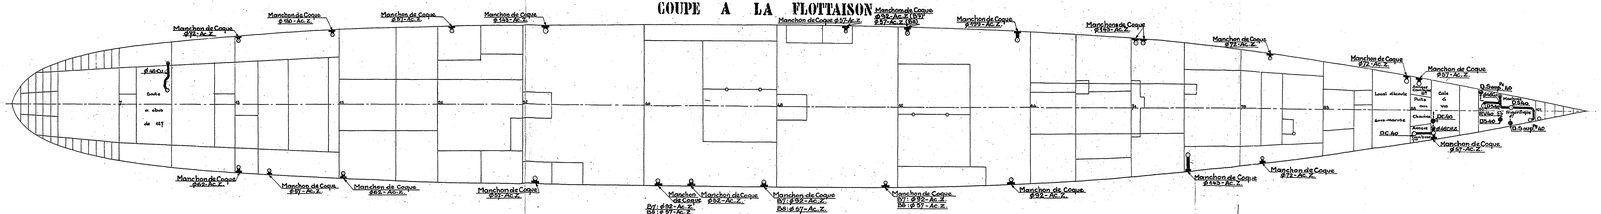

PASSERELLE SUPÉRIEURE

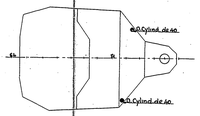

PASSERELLE INFÉRIEURE

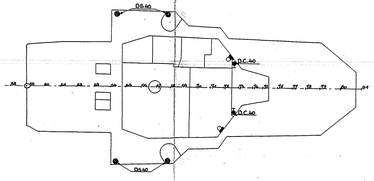

ROOF DE LA TEUGUE

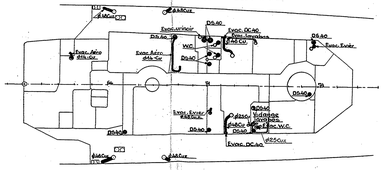

LEGENDE DES NOTATIONS

NOTATIONS	DÉSIGNATION
DS	DALOT SIPHONIQUE
DC	DALOT A CLAPET

PL 51

Escorteurs d'escadre

TYPE SURCOUF

Construits à LORIENT
sur les plans du Service Technique des Constructions et Armes Navales

2ième Tranche

SCHÉMA DALOTAGE ET ÉVACUATION DES APPAREILS D'HYGIENE

Conforme à l'exécution
(à la date du: 1.4.47)

Echelle $\frac{1}{100}$

L'Ingénieur en Chef
du Génie Maritime

L'Ingénieur en Chef
du Génie Maritime
Chef de la Section des Constr.ons Neuves

L'Ingénieur Général
Directeur des Constructions et Armes Navales